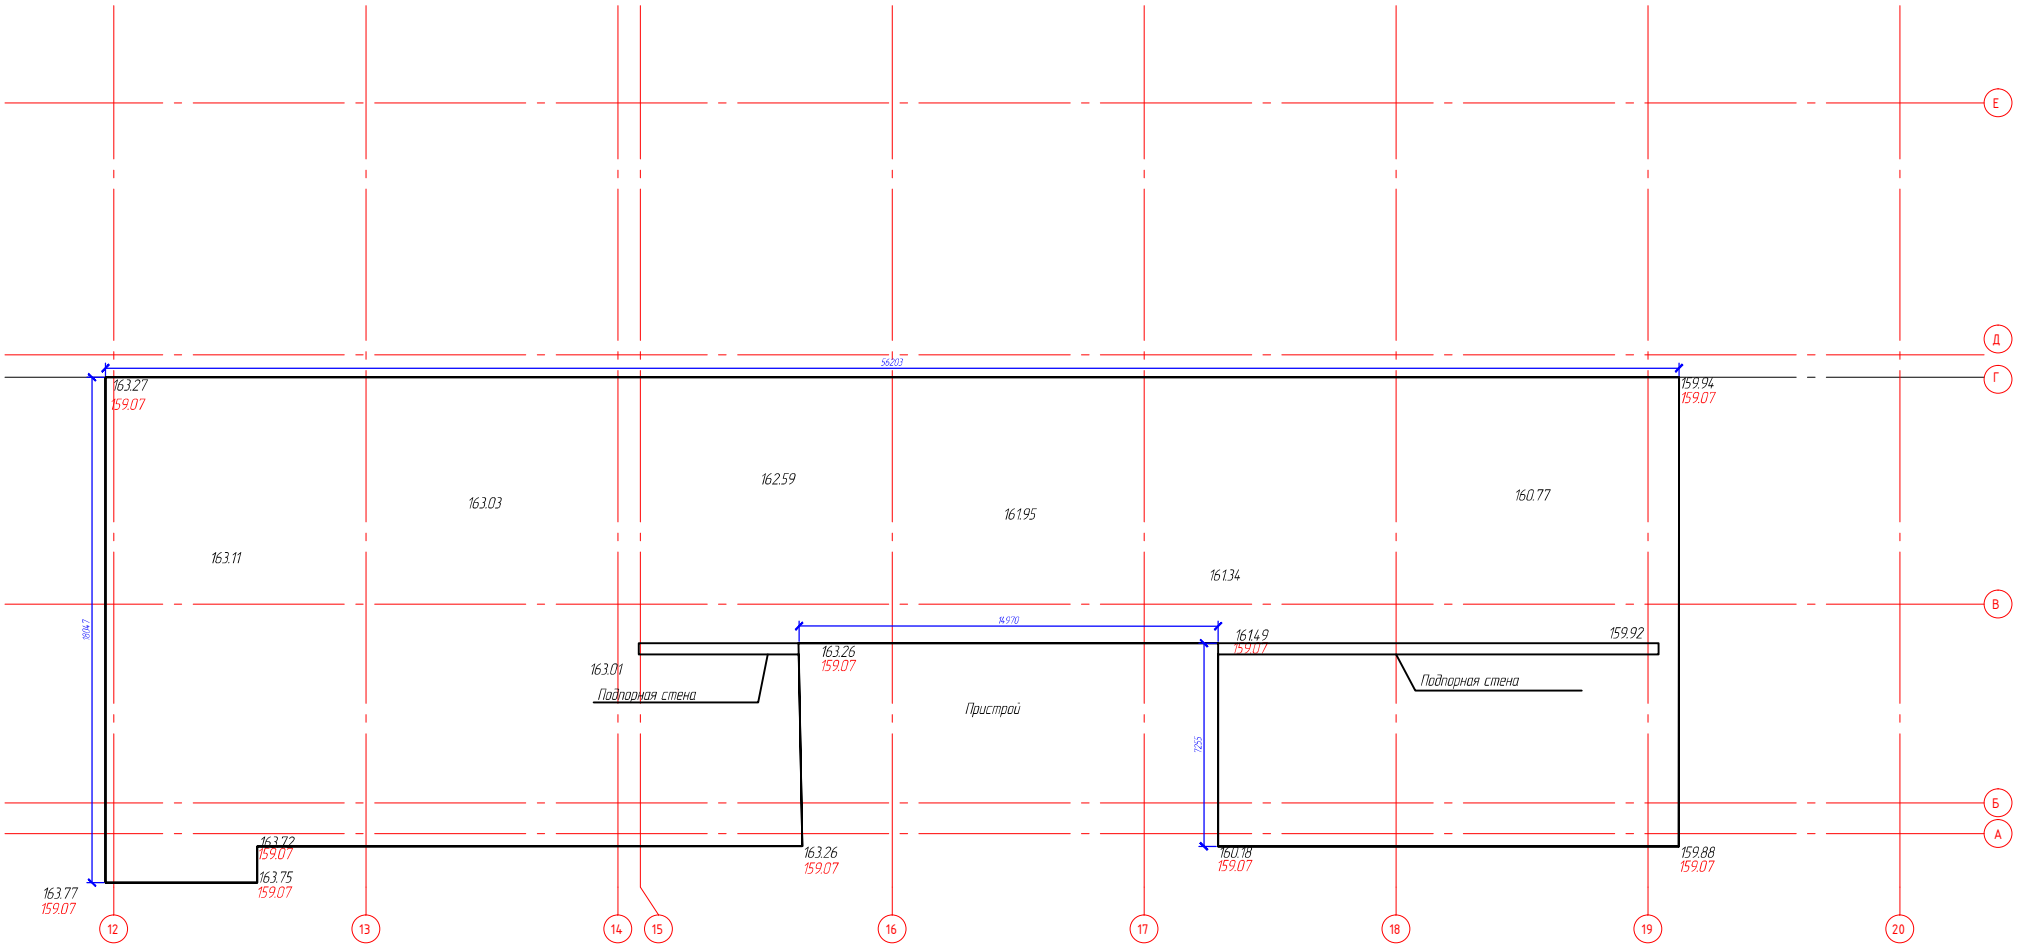

Примечание:
Все значения указаны в м.
163.00–фактическая отметка земли
159.07 –отметка низа котлована
S=838.71 кв.м V=2468.32 куб.м
Исполнительная съемка выполнена электронным Тахеометром Trimble M3 DR 5" №D051948.
Свидетельство о поверке № С-ВЮМ/12-02-2021/38450352 действительно до 11.02.2022г.

Должность	ФИО	Подпись	Дата	ООО "ГРАУНД"	
				Выставочно–развлекательный центр "Море" по ул. Кирова в г. Ижевск	
Геодезист	Арзамасов А.И.				
				Исполнительная схема обьема грунта	